

- DECKBLATT II**
- Änderung oder Ergänzung von Flächenobjekten (Strichstärke der Umrandung objektabhängig)
 - Änderung oder Ergänzung von Linienobjekten (Typ und Strichstärke der Linie objektabhängig)
 - Änderung oder Ergänzung von Texten oder Zahlen
 - Änderung oder Ergänzung von anderen Zeichnungsobjekten (Beispiel)
- Text
- 5

- Vorhaben**
- Erdkabel (offene Bauweise)
 - Erdkabel (geschlossene Bauweise)
 - Erdkabel in angrenzendem PFA (nachrichtlich)
 - Kilometrierung 500m
 - Kilometrierung 100m
 - Planfeststellungsabschnittsgrenze
 - festgelegter Trassenkorridor nach §12 NABEG
 - Zuwegung und Arbeitsfläche
- Untersuchungsraum**
- detailliert untersuchter Bereich (auf Grundlage von Isoiphonen)
- Verwaltung**
- Gebäude-ALKIS
 - Bundeslandsgrenze
 - Landkreisgrenze
 - Gemeindegrenze
 - Gemarkungsgrenze
 - Kataster-ALKIS
- Schutzgebiet**
- betrachtetes FFH-Gebiet
 - betrachtetes Europäisches Vogelschutzgebiet
 - sonstiges FFH-Gebiet
 - sonstiges Europäisches Vogelschutzgebiet


prüfrelevantes Vorkommen im
detailliert untersuchten Bereich

9130 FFH-Lebensraumtyp mit Nr.

Gruppe	LEI-Code	Lebensraumtyp
Dünen im Binnenland (alt und entkalkt)	2310	Trockene Sandflächen mit Calluna und Genista
Fließgewässer	3330	Dünen mit offenen Grasflächen mit Corynephorus und Agrostis
Gebüsche des submediterranen und gemäßigten Raumes	3280	Flüsse der planaren bis montanen Stufe mit Vegetation des Ranunculus flammula und des Callitriche-Sarracenia
Mesophiles Grünland	6130	Formationen von Juniperus communis auf Kalkheiden und -rasen
Naturnahes feuchtes Grasland mit hohen Gräsern	6510	Magere Flachland-Mähwiesen (Alopecurus pratensis, Sanguisorba officinalis)
Stehende Gewässer	6430	Feuchte Hochstaudenfluren der planaren und montanen bis alpinen Stufe
	6150	Natürliche eutrophe Seen mit einer Vegetation des Magnopotamo- oder Hydrocharitids
	6110	Hänfswiesen-Buchengewald (Luzulo-Fagetum)
	9120	Atlantischer, saurer Buchenwald mit Unterholz aus Storchpalme und gelegentlich Eibe (Quercion robur-petraea oder ilici-Fagetum)
	9130	Waldmeister-Buchengewald (Asperulo-Fagetum)
	9130	Subatlantischer oder mitteleuropäischer Stieleichenwald oder Eichen-Hainbuchenwald (Carpinion betuli)
	9170	Labkraut-Eichen-Hainbuchenwald Galio-Carpinetum
	9190	Alte bodensaure Eichenwälder auf Sandebenen mit Quercus robur
	91E0	Erlen- und Eschenwälder und Weichholzaunenwälder an Fließgewässern (Alno-Padion, Alnion incanae, Salicion albae)
	91F0	Hartholzaunenwälder mit Quercus robur, Ulmus laevis, Ulmus minor, Fraxinus excelsior oder Fraxinus angustifolia (Ulmion minoris)

Eine Dokumentation zu den verwendeten Daten und Informationen erfolgt in Teil M.

SuedLink
BBPIG-Vorhaben 3, HGU-Verbindung Brunsbüttel - Großgartach
BBPIG-Vorhaben 4, HGU-Verbindung Wilster - Bergrheinfeld/West
Leitung-Nr.: LH-16-10001 / LH-16-10002
Planfeststellungsabschnitt B2
Teil G
Anlage 02
Bestandskarte FFH-Gebiet Laubwälder südlich Seelze (DE 3623-332)

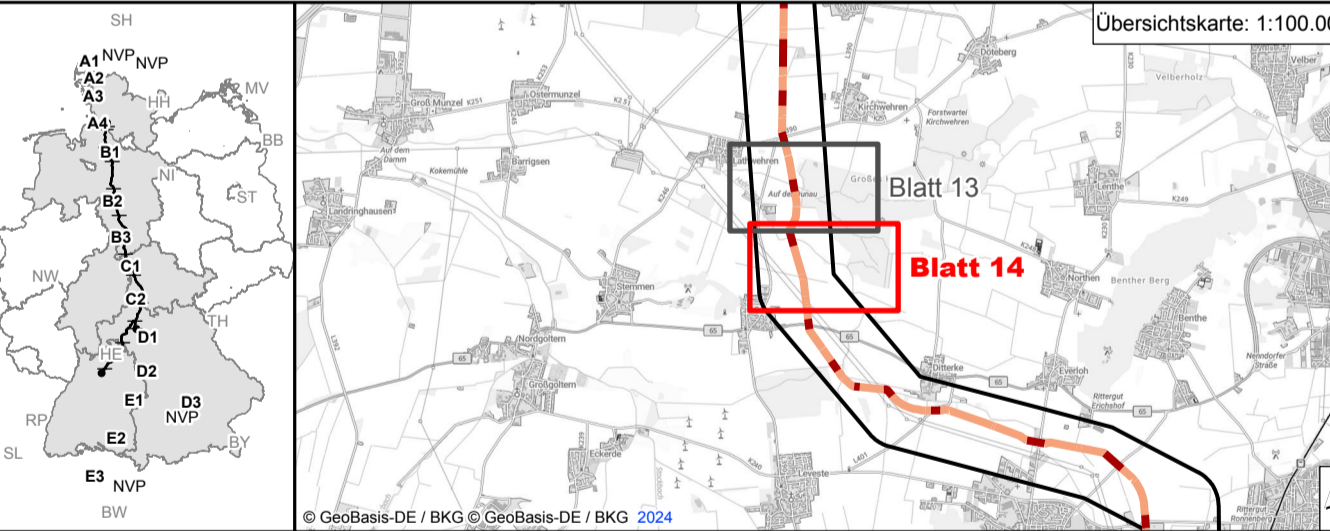

Revisionsliste					
Rev	Datum	Ursache	Erstellt	Geprüft	Freigegeben
01	21.08.2024	DECKBLATT II	PhD/Ph	Dreht	Mau/Ch
00	25.09.2023	Unterlage gem. § 21 NABEG	Em/An	Ba/San	Buc/Tm

Planfeststellung

Vorhabenträger: © Tennet TSO GmbH
Bernacker Straße 70
95448 Bayreuth
Datum: 25.09.2023

Ans
Bis

I.V. Stefan Großmann I.V. Stefan Mirschel

Auftragnehmer:
ARGE Arcadis | BERNARD GBR
PO Arcadis Germany GmbH
Europaplatz 3
64293 Darmstadt

ARBE
SuedLink

I.V. Benedikt Klein Datum: 25.09.2023

Planfeststellungsbehörde:

DECKBLATT II

Quelle: Auszug aus den Geodaten des Landesamtes für Geoinformation und Landesvermessung Niedersachsen, © 2024
Koordinatensystem: ETRS89 / UTM Zone 32N, EPSG:25832
0 50 100 150 200 250 Meter



Blatt-Nr.: 14 / 14	Maßstab: 1:2.000
km: 36+100 - 39+200	Einheit: [m]
GPWWS: SL PN TS RP P3 GP B2 PU TG	Dok.-Kennz.: Objektkennzeichen - DCC - tp Dok. ID
Verzeichnissystem: C1 - Öffentliche Informationen	0000-N.A. - I.L.D. D00086 - A100-AGA-007024-AT-018