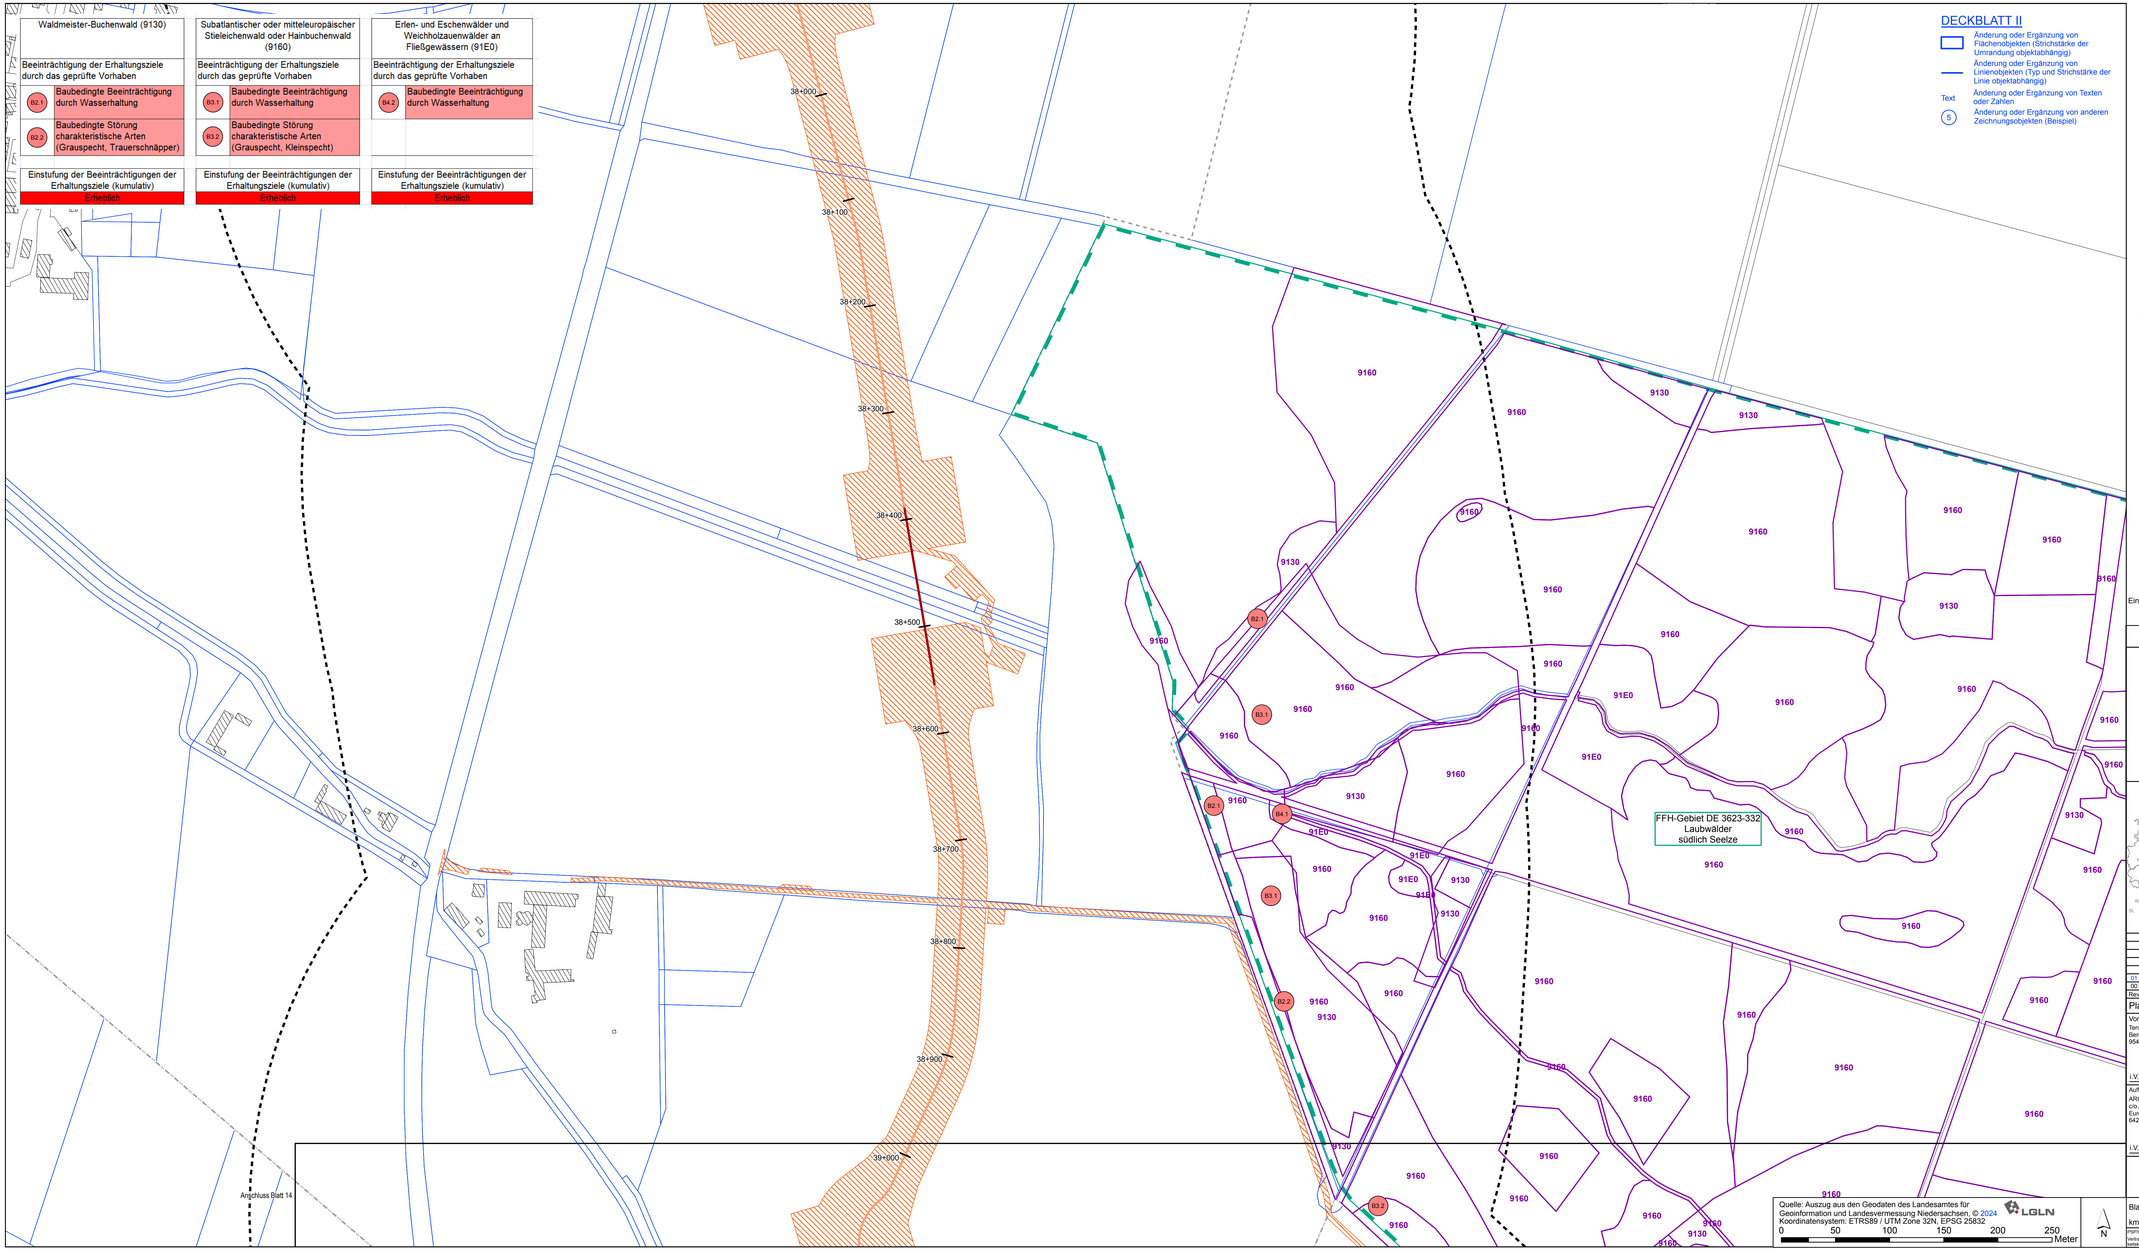

SuedLink

BBPIG-Vorhaben 3, HGÜ-Verbindung Brunsbüttel - Großgartach
BBPIG-Vorhaben 4, HGÜ-Verbindung Wilster - Bergrheinfeld/West
Leitung-Nr.: LH-16-10001 / LH-16-10002

Planfeststellungsabschnitt B2
Teil G

Anlage 02

Bestandskarte FFH-Gebiet Laubwälder südlich Seelze (DE 3623-332)

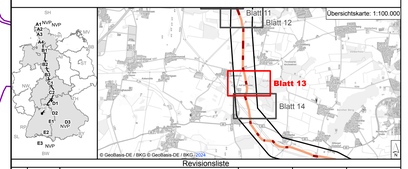

Revisionsliste

Rev	Datum	Ausgabe	Erstellt	Geprüft	Freigegeben
01	21.08.2024	DECKBLATT II	PlaDom	DreMic	MauChr
00	25.09.2023	Unterlage gem. § 21 NABEG	ErnAng	BaaSan	BucTim

Planfeststellung

Planfeststellungsbehörde:

Vorhabenträger: ©
TenneT TSO GmbH
Bernecker Straße 70
95448 Bayreuth

Datum: 25.09.2023

i.V. Stefan Graßmann

i.V. Stefan Mirschel

Auftragnehmer:
ARGE Arcadis | BERNARD GbR
c/o Arcadis Germany GmbH
Europlatz 3
64293 Darmstadt

i.V. Benedikt Klein

Datum: 25.09.2023

DECKBLATT II

Blatt-Nr.: 13 / 14
km: 36+100 - 39+200
Maßstab: 1:2.000
Einheit: [m]

FSPWBS: SL.PN.TS.RP.P3.GP.B2.PU.TG
Vertraulichkeitsklasse: C1 - Öffentliche Informationen

Dok.-Kennz.: 0000-N.A. - Objektkennzeichnen - L.LD.D00086 - DCC - tp Dok. ID - A100-AGA-007024-AT-017